


Příloha 1

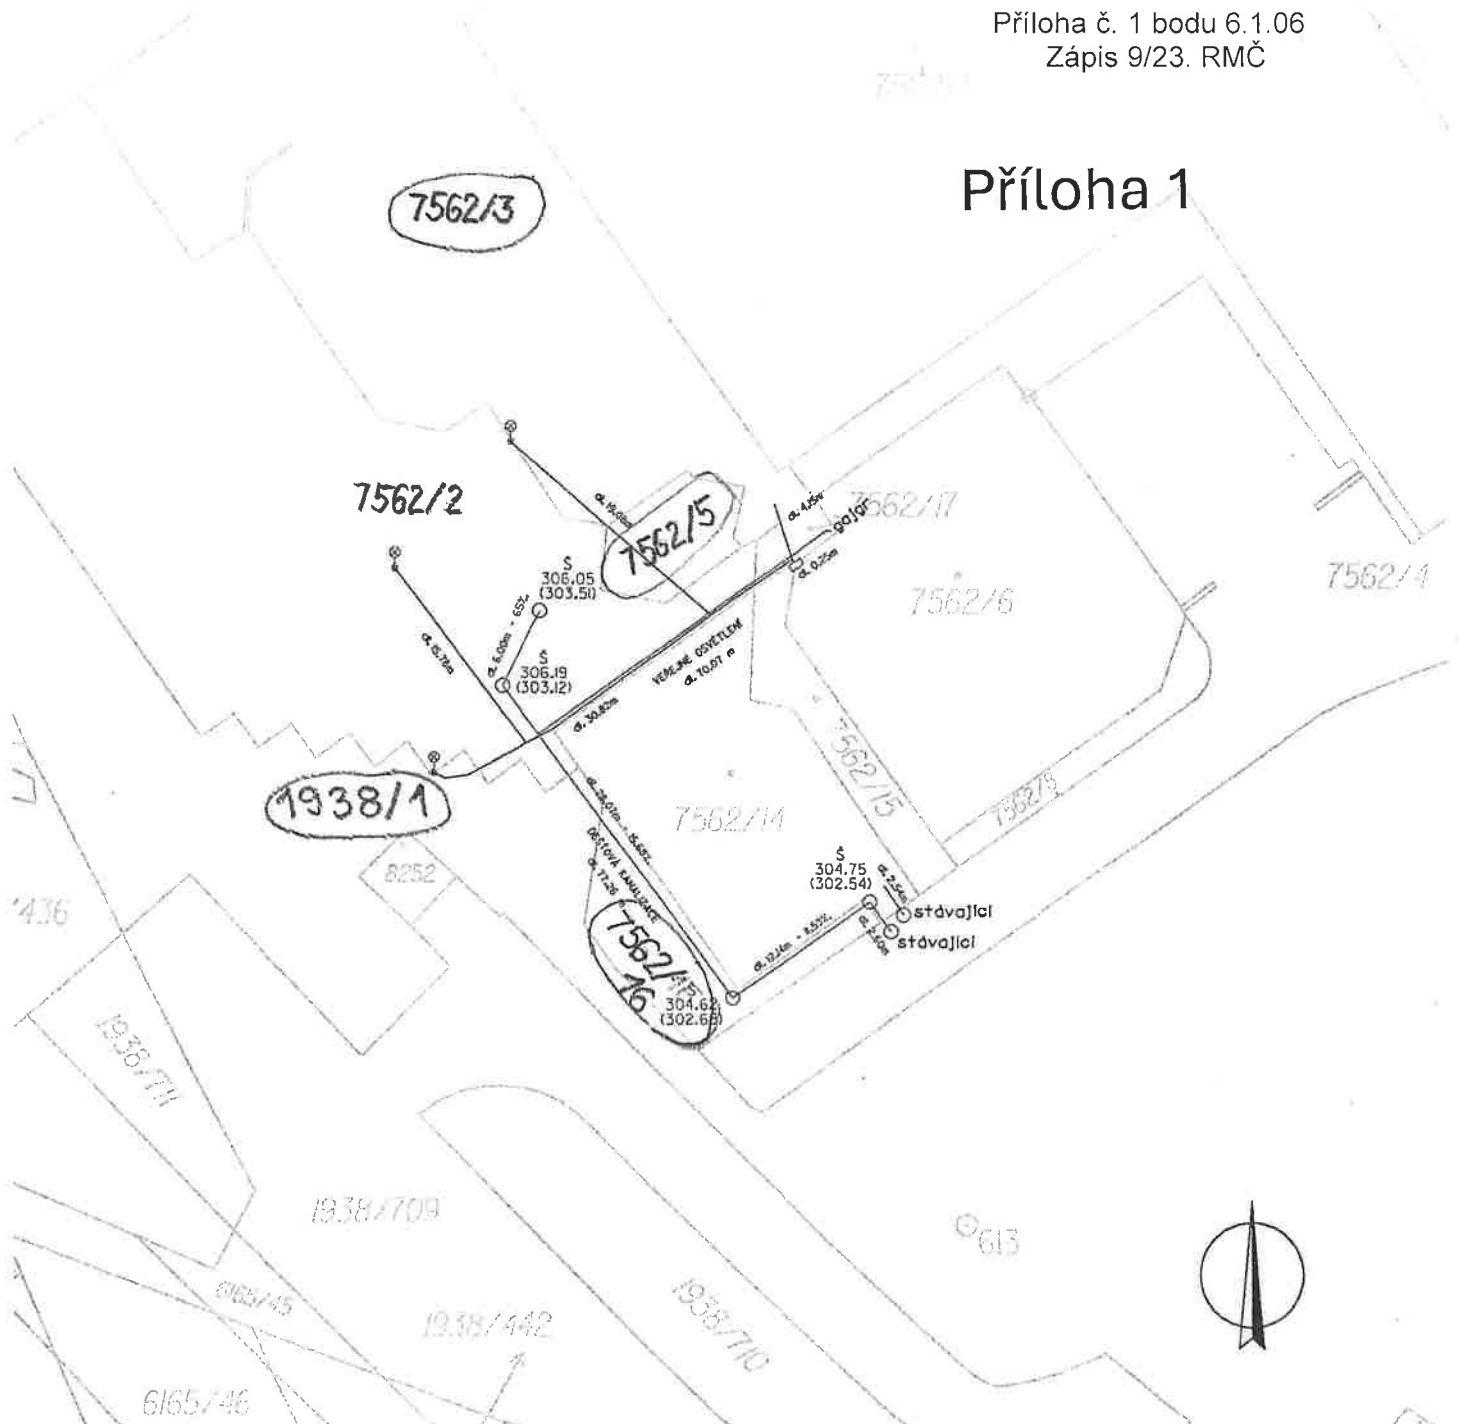

ZK-BRNO s.r.o.
geodetické práce, 3D skenování

MARIE HÜBNEROVÉ 58, 621 00 BRNO
<http://www.zk-brno.cz>

ZAMĚŘIL:	VYPRACOVAL:	SOUŘ/VÝŠK. SYSTÉM:	Č. OVĚŘENÍ: 2013/2024
Marek Nečas	Klára Jedličková	S-JTSK, Bpv	DATUM: 1/2024
OBJEDNAVATEL: Acerta, s.r.o.			ZAK. ČÍSLO: Z1/22/390
KATASTRÁLNÍ ÚZEMÍ: Bystřec		KRAJ: Jihomoravský	FORMÁT: A4
AKCE: k.ú. Bystřec - Ečerova - Domácí potřeby inženýrské sítě (pracovní verze)			MĚŘÍTKO: 1:500
OBSAH: Geodetické zaměření skutečného provedení z 1/2024			ČÍSLO LISTU: 1